外部仕上表

屋根	ガルバリウム鋼板t0.8 折板葺(2重葺断熱折板) 下葺折板にガラス繊維マット貼付 ※GW10kg/m3 t=100	断熱材	パラペット外壁面:GW24kg/m3 t=100 軒天面:GW24kg/m3 t=100 外壁面:GW24kg/m3 t=100 土間下:防湿シートt0.15、A種押出法ポリスチレンフォーム3種b t50 地下ピット天井面:A種押出法ポリスチレンフォーム3種b t50
庇・笠木	笠木:アルミ既製品W200	地下ピット	地下ピット外壁面~~:ゴムアスファルト系塗膜防水(ドット)先やり工法~~ 打継部止水材:水膨張止水材 通水パイプ:VP100φ半割(4ヶ所)
樋	軒樋:塩ビ製 前高165 竪樋:塩ビ製89φ	その他	外部受付カウンター:W1000*D300 ステンレス製HL仕上(2ヶ所)
軒天	ケイ酸カルシウム板t6、EP塗装		
外壁	外壁:金属サイディングt15、透湿防水シート、鉄骨胴縁下地		
開口部	サッシ:アルミ製・鋼製		
基礎巾木	コンクリート打放し~~の上、アクリルシリコン樹脂系塗材~~		

内部仕上表

階	室名	床	床見切	床高	巾木	H	壁	天井	廻縁	CH	備考
1	風除室1	耐薬品・帯電防止・抗菌性複層ビニル床シートt2.0 下地:土間コンクリート	―	±0	ソフト巾木	60	壁①:LGS下地、GB-R12.5+12.5、ビニルクロス貼(抗菌) 壁②:LGS下地、GB-R12.5、ビニルクロス貼(抗菌)	LGS19下地、GB-D(T)9.5	塩ビ	2,500	~~ライニング甲板:ポストフォームt20~~ 手洗部:LGS下地、GB-R12.5+化粧ケイカル板t6 受付カウンター:ポストフォームt30 床点検口(エアタイト仕様):ステンレス製600×600
	風除室2	耐薬品・帯電防止・抗菌性複層ビニル床シートt2.0 下地:土間コンクリート	―	±0	ソフト巾木	60	壁①:LGS下地、GB-R12.5+12.5、ビニルクロス貼(抗菌) 壁②:LGS下地、GB-R12.5、ビニルクロス貼(抗菌)	LGS19下地、GB-D(T)9.5	塩ビ	2,500	~~ライニング甲板:ポストフォームt20~~ 手洗部:LGS下地、GB-R12.5+化粧ケイカル板t6
	廊下	耐薬品・帯電防止・抗菌性複層ビニル床シートt2.0 下地:土間コンクリート	アルミ見切	±0	ビニル床シート巻上げ	100	GB-R12.5+12.5 ビニルクロス貼(抗菌)	LGS19下地、GB-D(T)9.5	塩ビ	2,500	廊下壁付手摺:ビニル製34φ 受付カウンター:ポストフォームt30
	スタッフステーション	耐薬品・帯電防止・抗菌性複層ビニル床シートt2.0 下地:土間コンクリート	アルミ見切	±0	ビニル床シート巻上げ	100	壁①:LGS下地、GB-R12.5+12.5、ビニルクロス貼(抗菌) 壁②:LGS下地、GB-R12.5、ビニルクロス貼(抗菌) ※建設省告示第1436号-四-二-(4) 仕上・下地共不燃	LGS19下地、GB-NC(T)9.5 ※建設省告示第1436号-四-二-(4) 仕上・下地共不燃	塩ビ	2,500	ミニキッチン(IH):W1200 カーテンレール カウンター:ポストフォームt30 床点検口(エアタイト仕様):ステンレス製600×600 消火器BOX(据置型)
	診察室1	耐薬品・帯電防止・抗菌性複層ビニル床シートt2.0 下地:土間コンクリート	アルミ見切	±0	ビニル床シート巻上げ	100	壁①:LGS下地、GB-R12.5+12.5、ビニルクロス貼(抗菌) 壁②:LGS下地、GB-R12.5、ビニルクロス貼(抗菌)	LGS19下地、GB-D(T)9.5	塩ビ	2,500	カーテンレール
	診察室2	耐薬品・帯電防止・抗菌性複層ビニル床シートt2.0 下地:土間コンクリート	アルミ見切	±0	ビニル床シート巻上げ	100	壁①:LGS下地、GB-R12.5+12.5、ビニルクロス貼(抗菌) 壁②:LGS下地、GB-R12.5、ビニルクロス貼(抗菌)	LGS19下地、GB-D(T)9.5	塩ビ	2,500	カーテンレール
	診察室3	耐薬品・帯電防止・抗菌性複層ビニル床シートt2.0 下地:土間コンクリート	アルミ見切	±0	ビニル床シート巻上げ	100	壁①:LGS下地、GB-R12.5+12.5、ビニルクロス貼(抗菌) 壁②:LGS下地、GB-R12.5、ビニルクロス貼(抗菌)	LGS19下地、GB-D(T)9.5	塩ビ	2,500	カーテンレール
	診察室4	耐薬品・帯電防止・抗菌性複層ビニル床シートt2.0 下地:土間コンクリート	アルミ見切	±0	ビニル床シート巻上げ	100	壁①:LGS下地、GB-R12.5+12.5、ビニルクロス貼(抗菌) 壁②:LGS下地、GB-R12.5、ビニルクロス貼(抗菌)	LGS19下地、GB-D(T)9.5	塩ビ	2,500	カーテンレール
	多目的トイレ	耐薬品・帯電防止・抗菌性複層ビニル床シートt2.0 下地:土間コンクリート	アルミ見切	±0	ビニル床シート巻上げ	300	壁①:LGS下地、GB-R12.5+12.5、ビニルクロス貼(抗菌) 壁②:LGS下地、GB-R12.5、ビニルクロス貼(抗菌)	LGS19下地、GB-D(T)9.5	塩ビ	2,500	ライニング甲板:ポストフォームt20 ライニング:LGS下地、GB-R12.5+化粧ケイカル板t6 床点検口(エアタイト仕様):ステンレス製600×600
	多目的ゾーン	耐薬品・帯電防止・抗菌性複層ビニル床シートt2.0 下地:土間コンクリート	アルミ見切	±0	ビニル床シート巻上げ	100	壁①:LGS下地、GB-R12.5+12.5、ビニルクロス貼(抗菌) 壁②:LGS下地、GB-R12.5、ビニルクロス貼(抗菌)	LGS19下地、GB-D(T)9.5	塩ビ	2,700	カーテンレール 受付カウンター:ポストフォームt30 消火器BOX(据置型)

備考

※シックハウス対策※
1.各種接着剤はF☆☆☆☆製品とする。
2.内装建材・下地合板・建具は全てF☆☆☆☆製品とする。
3.現場塗装用品はF☆☆☆☆製品とする。

※メーカー指定材料は、各メーカーの施工ポイント、マニュアルを参照とする。
※ビニルクロス:準不燃・不燃
※EP塗装:難燃・準不燃・不燃

記号・略号 GB-R せっこうボード
GB-D(T) 化粧せっこうボード(トラバーチン模様)
GB-NC(T)化粧不燃積層せっこうボード(不燃ジブトーン)

※GB-R/準不燃t9.5:QM-9828 不燃t12.5:NM-8619
※GB-D(T)/準不燃t9.5:QM-0524
※GB-NC(T)/不燃t9.5:NM-1864

工事名称	山梨大学(下河東)附属病院トリアージ施設新営工事
設計業務名称	山梨大学(下河東)附属病院トリアージ施設(仮称)実施設計業務

株式会社 三宅建築設計事務所
一級建築士 三宅勝志 登録第187383号

部長	課長	補佐	担当	設計	設計年月日	図面名称	縮尺	図面番号
					2021年4月	外部・内部仕上表	―	D-15

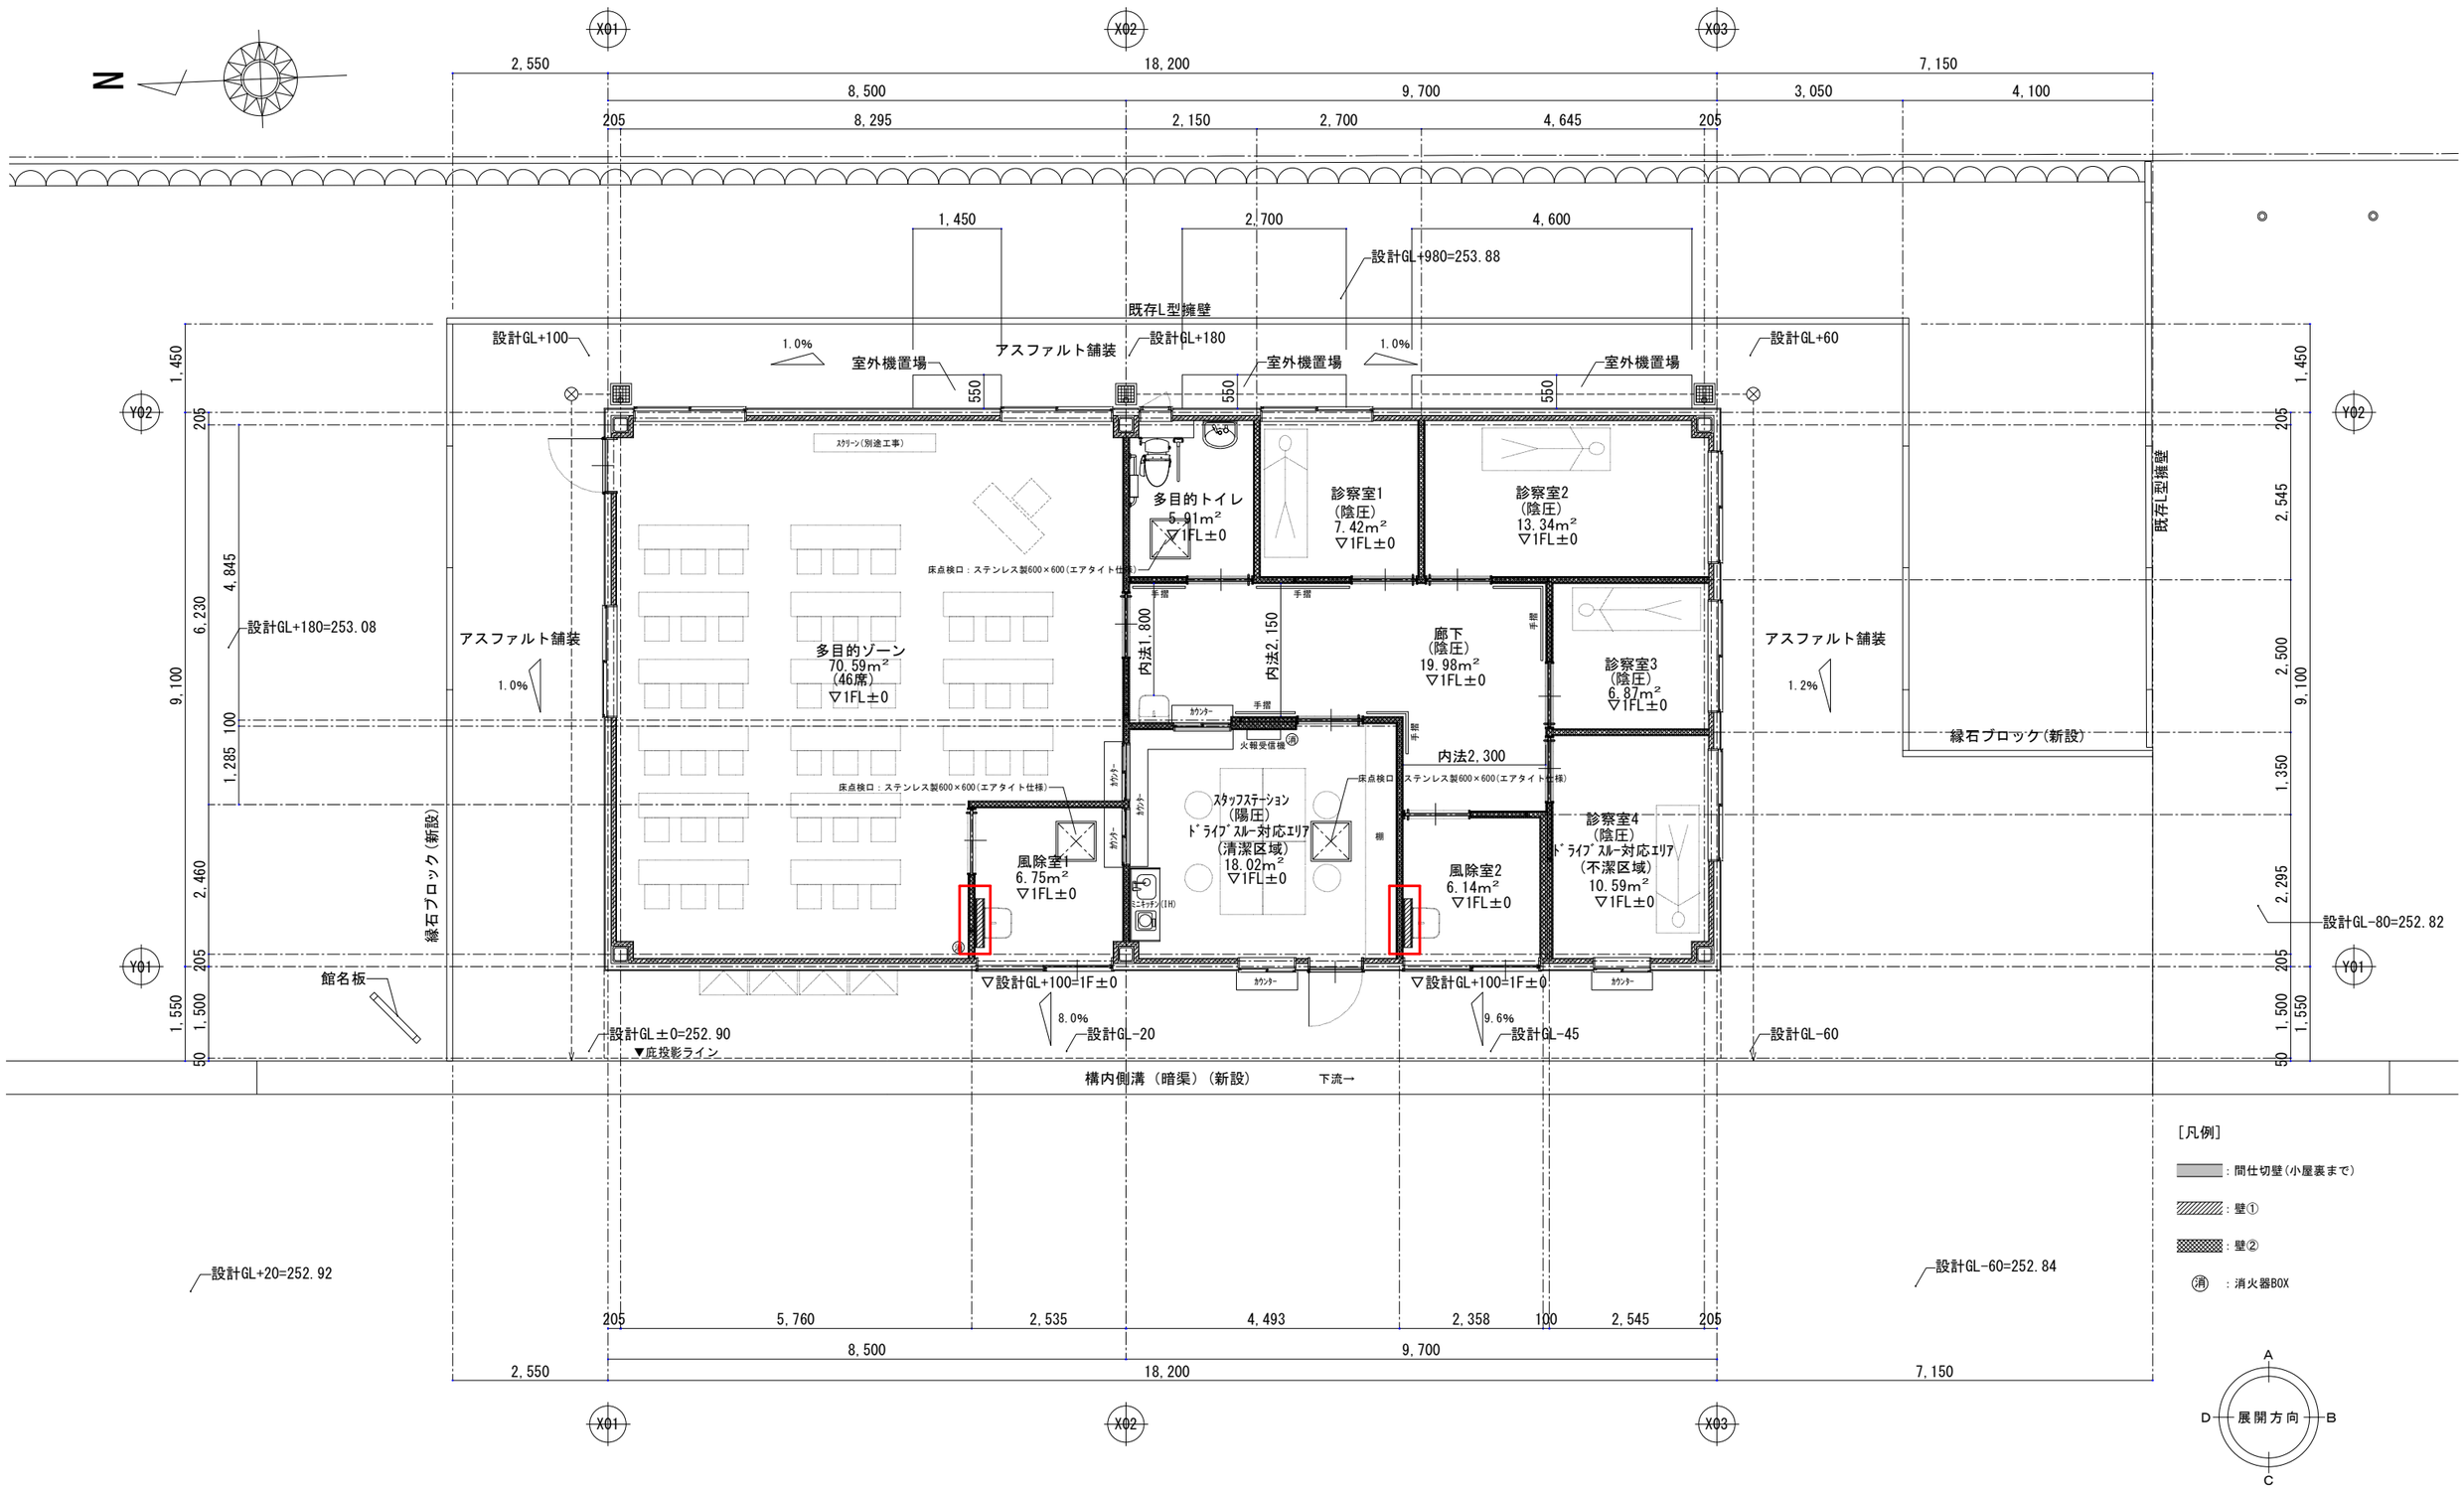

工事名称	山梨大学(下河東)附属病院トリアージ施設新営工事
設計業務名称	山梨大学(下河東)附属病院トリアージ施設(仮称)実施設計業務

株式会社
三宅建築設計事務所
一級建築士 三宅勝志 登録第187383号

部長	課長	補佐	担当	設計	設計年月日	図面名称	縮尺	図面番号
					2021年4月	平面詳細図	S=1/50(A1) S=1/100(A3)	D-17

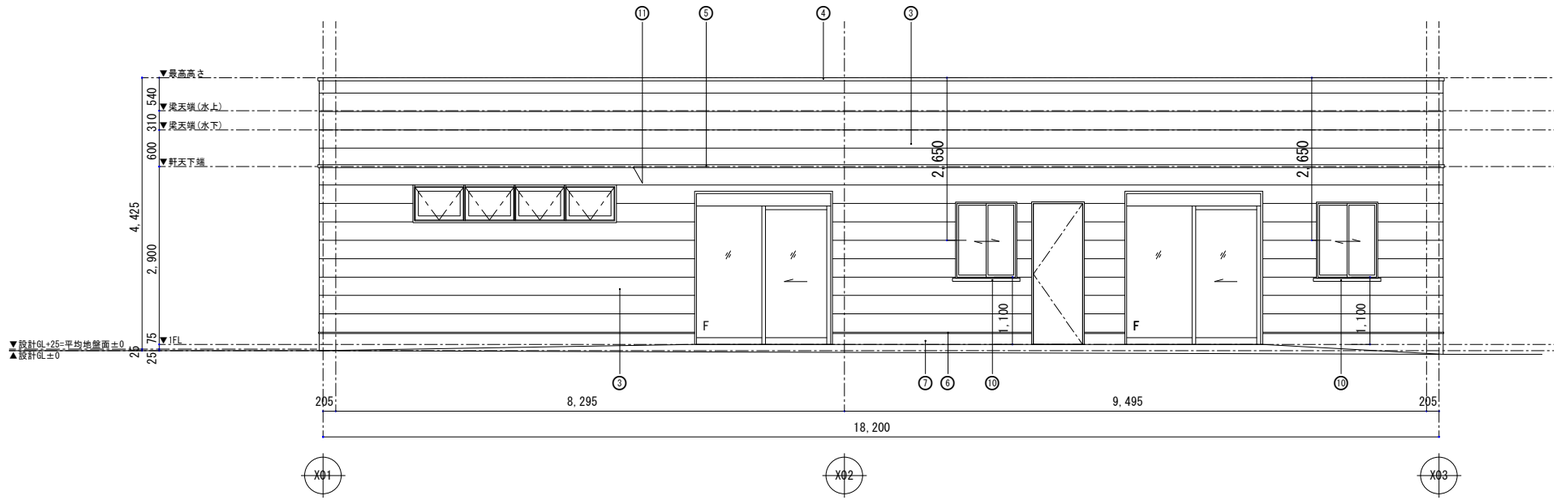

西立面図

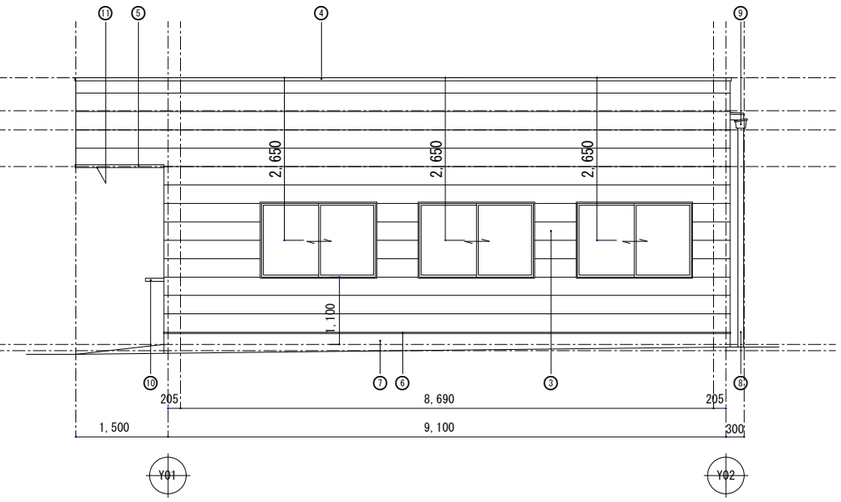

南立面図

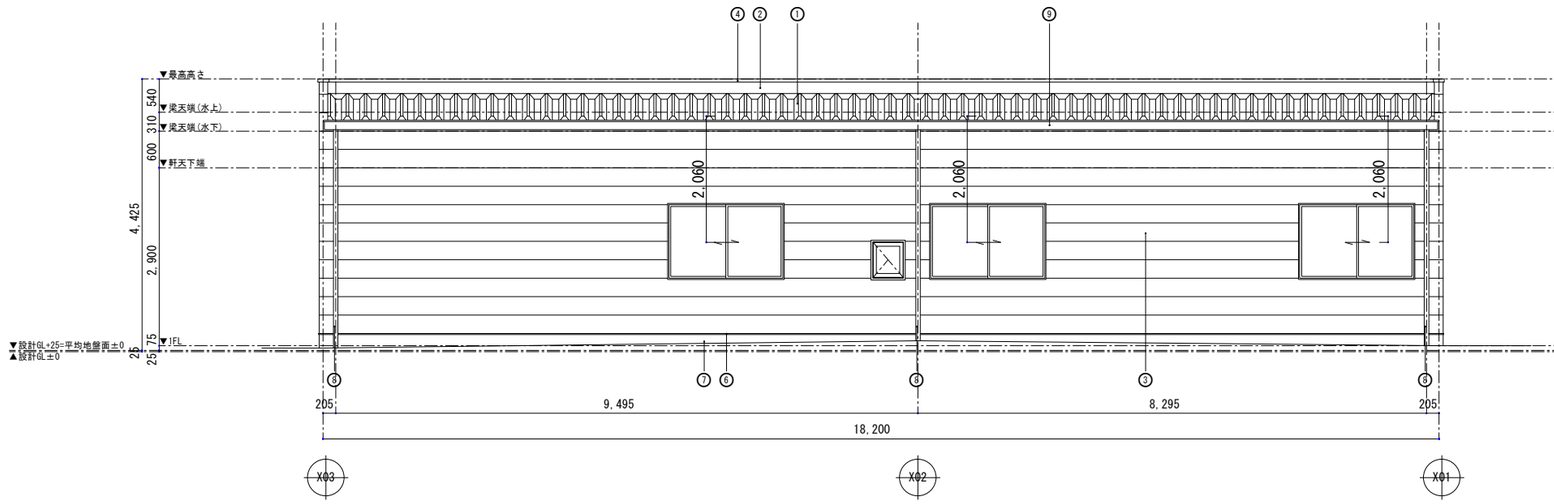

東立面図

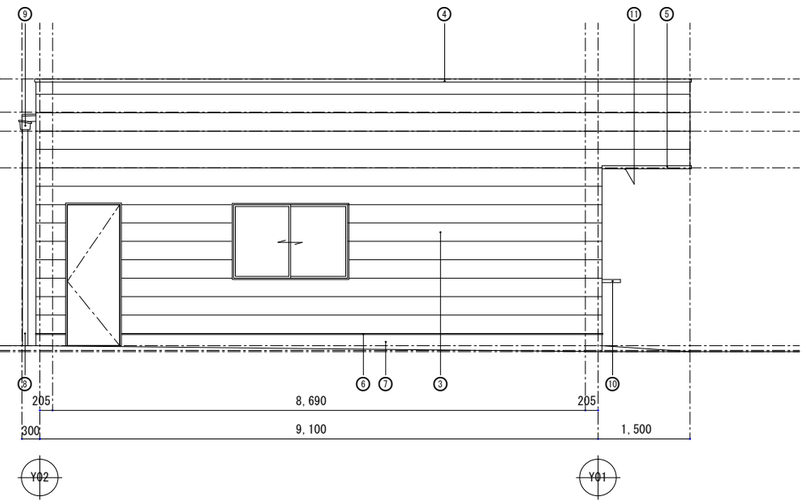

北立面図

凡　例

①	ガルバリウム鋼板t0.8 折板葺(2重葺断熱折板) 下葺折板にガラス繊維マット貼付　※GW10kg/m3 t=100	⑥	基礎水切:ガルバリウム鋼板既製品	⑪	軒天:ケイ酸カルシウム板t6、EP塗装		
②	パラペット裏面:耐水GB-Rt12.5、透湿防水シート、長尺角波カラー鋼板t0.4	⑦	基礎巾木:コンクリート打放しの上、~~アクリルシリコン樹脂系塗材~~				
③	外壁:金属サイディングt15、透湿防水シート、鉄骨胴縁下地	⑧	竪樋:塩ビ製89φ				
④	笠木:アルミ既製品W200	⑨	軒樋:塩ビ製 前高165				
⑤	軒天水切：ガルバリウム鋼板既製品	⑩	外部受付カウンター:W1000*D300 ステンレス製HL仕上				

工事名称	山梨大学(下河東)附属病院トリアージ施設新営工事	株式会社 三宅建築設計事務所 一級建築士 三宅勝志 登録第187383号	部長	課長	補佐	担当	設計	設計年月日	図面名称	縮尺	図面番号
設計業務名称	山梨大学(下河東)附属病院トリアージ施設(仮称)実施設計業務							2021年4月	立面図	S=1/50(A1) S=1/100(A3)	D-19

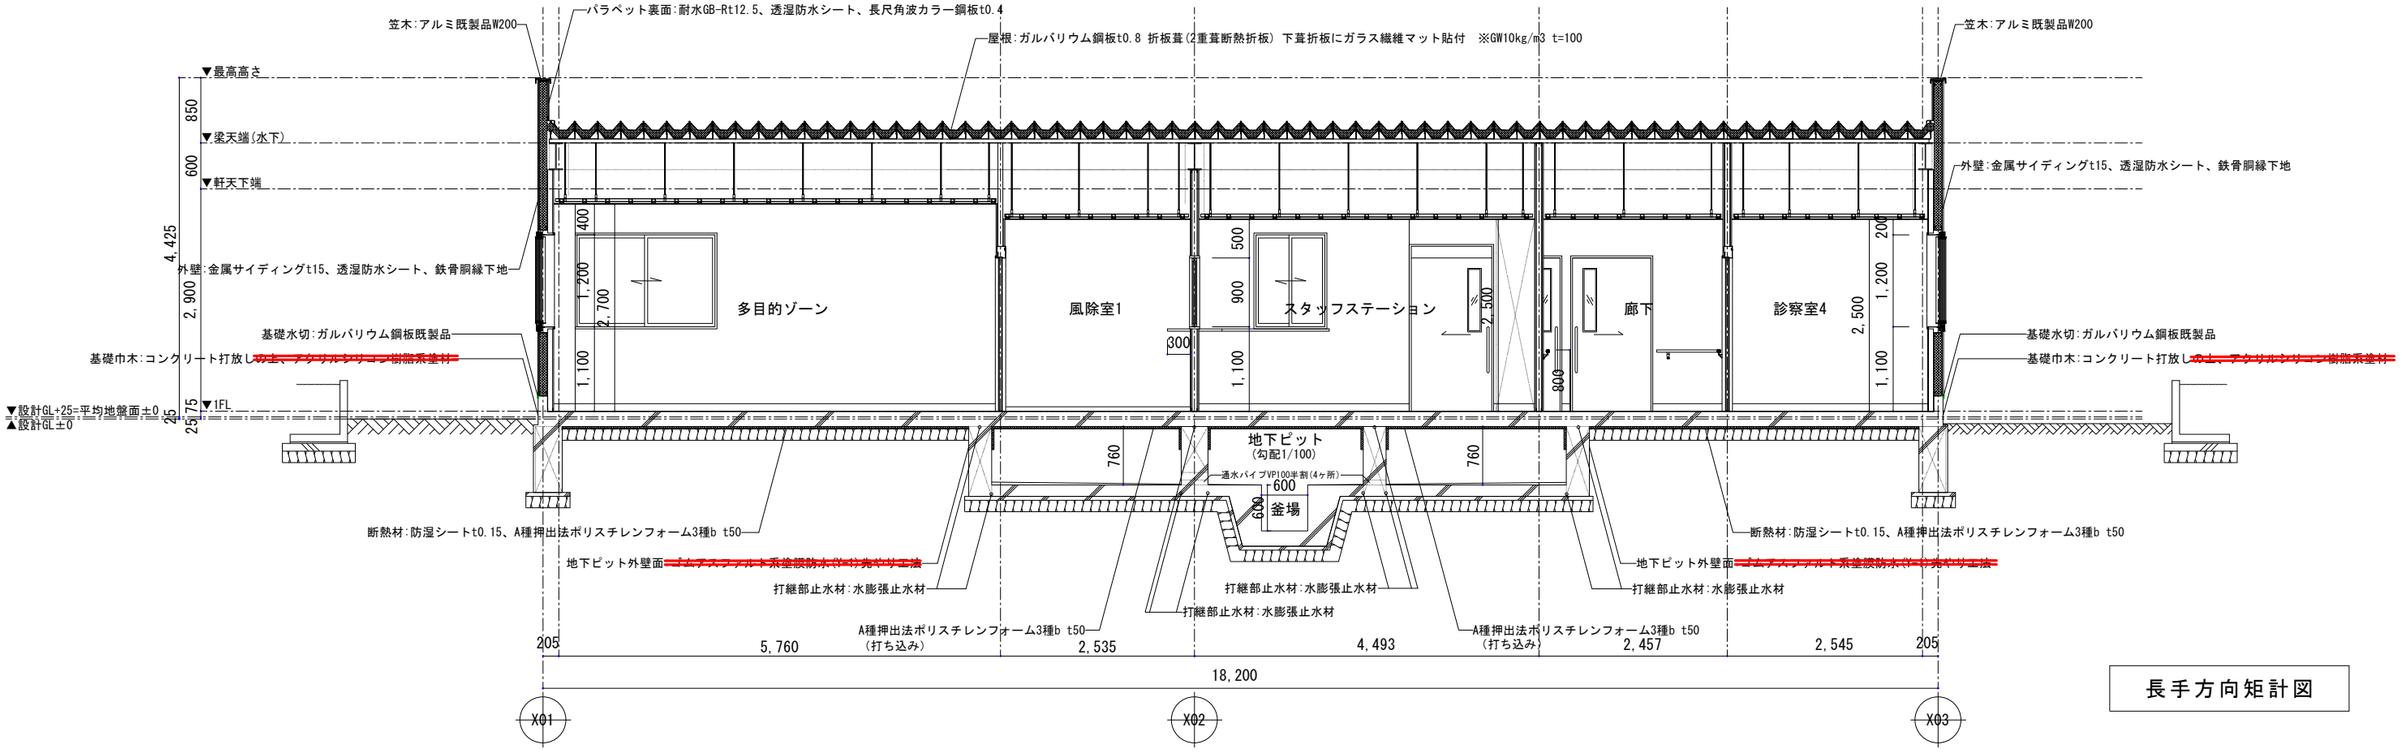

長手方向矩計図

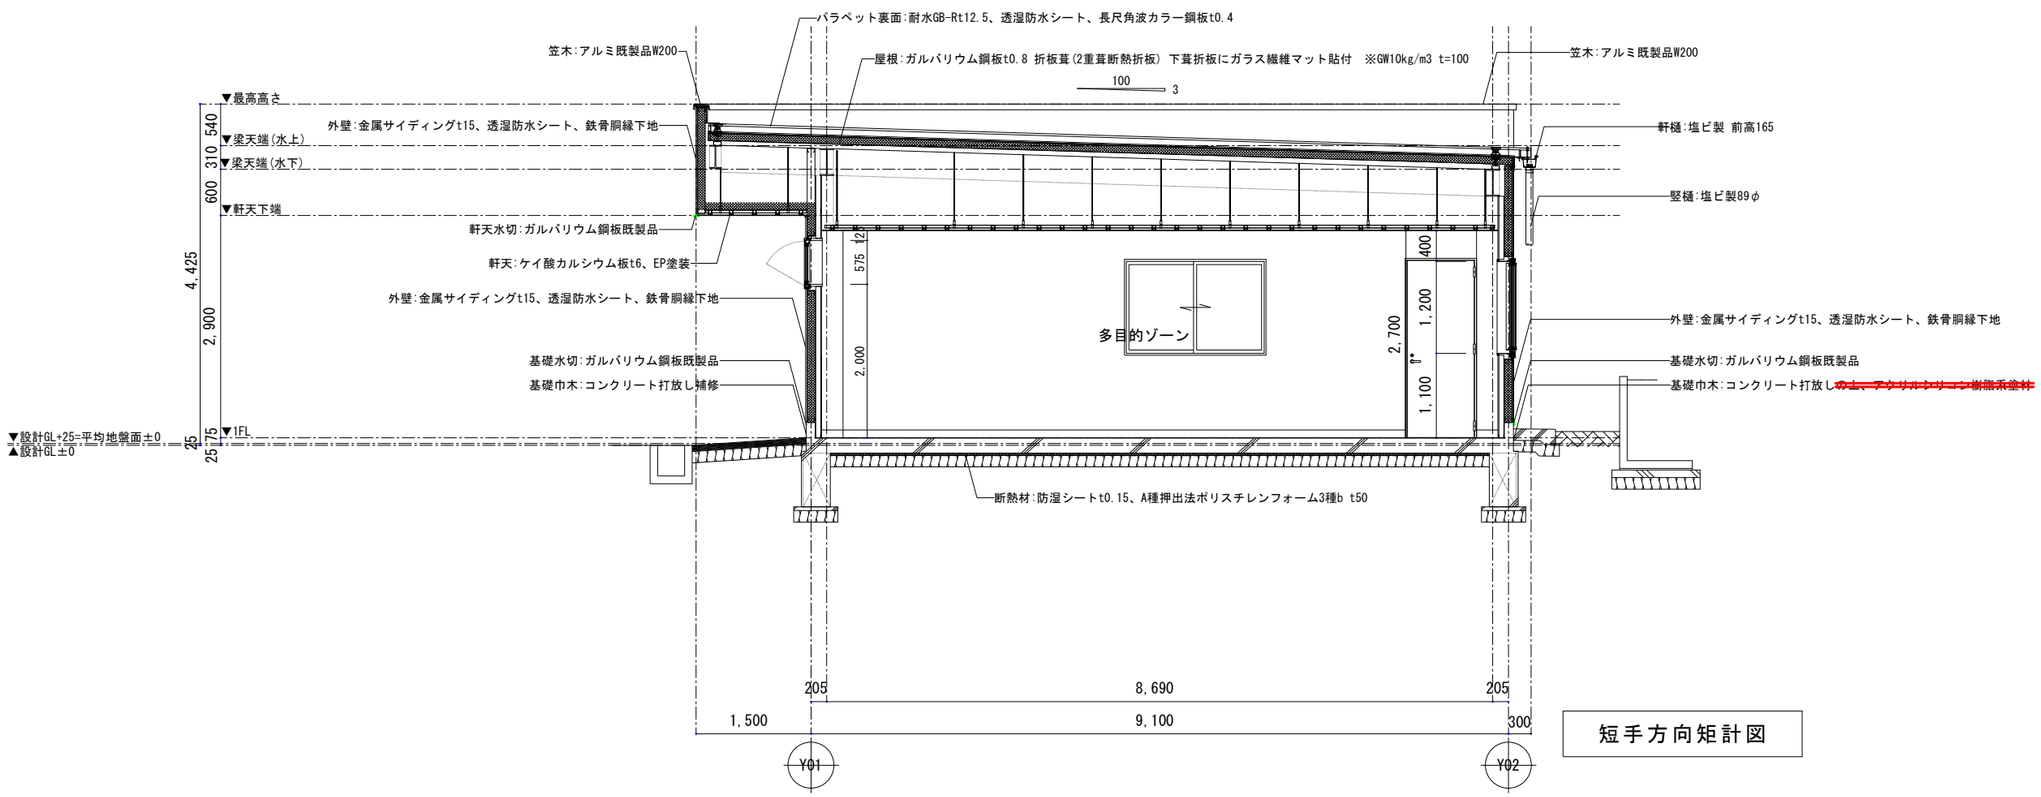

短手方向矩計図

工事名称	山梨大学(下河東)附属病院トリアージ施設新営工事	株式会社 三宅建築設計事務所 一級建築士 三宅勝志 登録第187383号	部長	課長	補佐	担当	設計	設計年月日 2021年4月	図面名称 矩計図	縮尺 S=1/40(A1) S=1/80(A3)	図面番号 D-21
設計業務名称	山梨大学(下河東)附属病院トリアージ施設(仮称)実施設計業務										

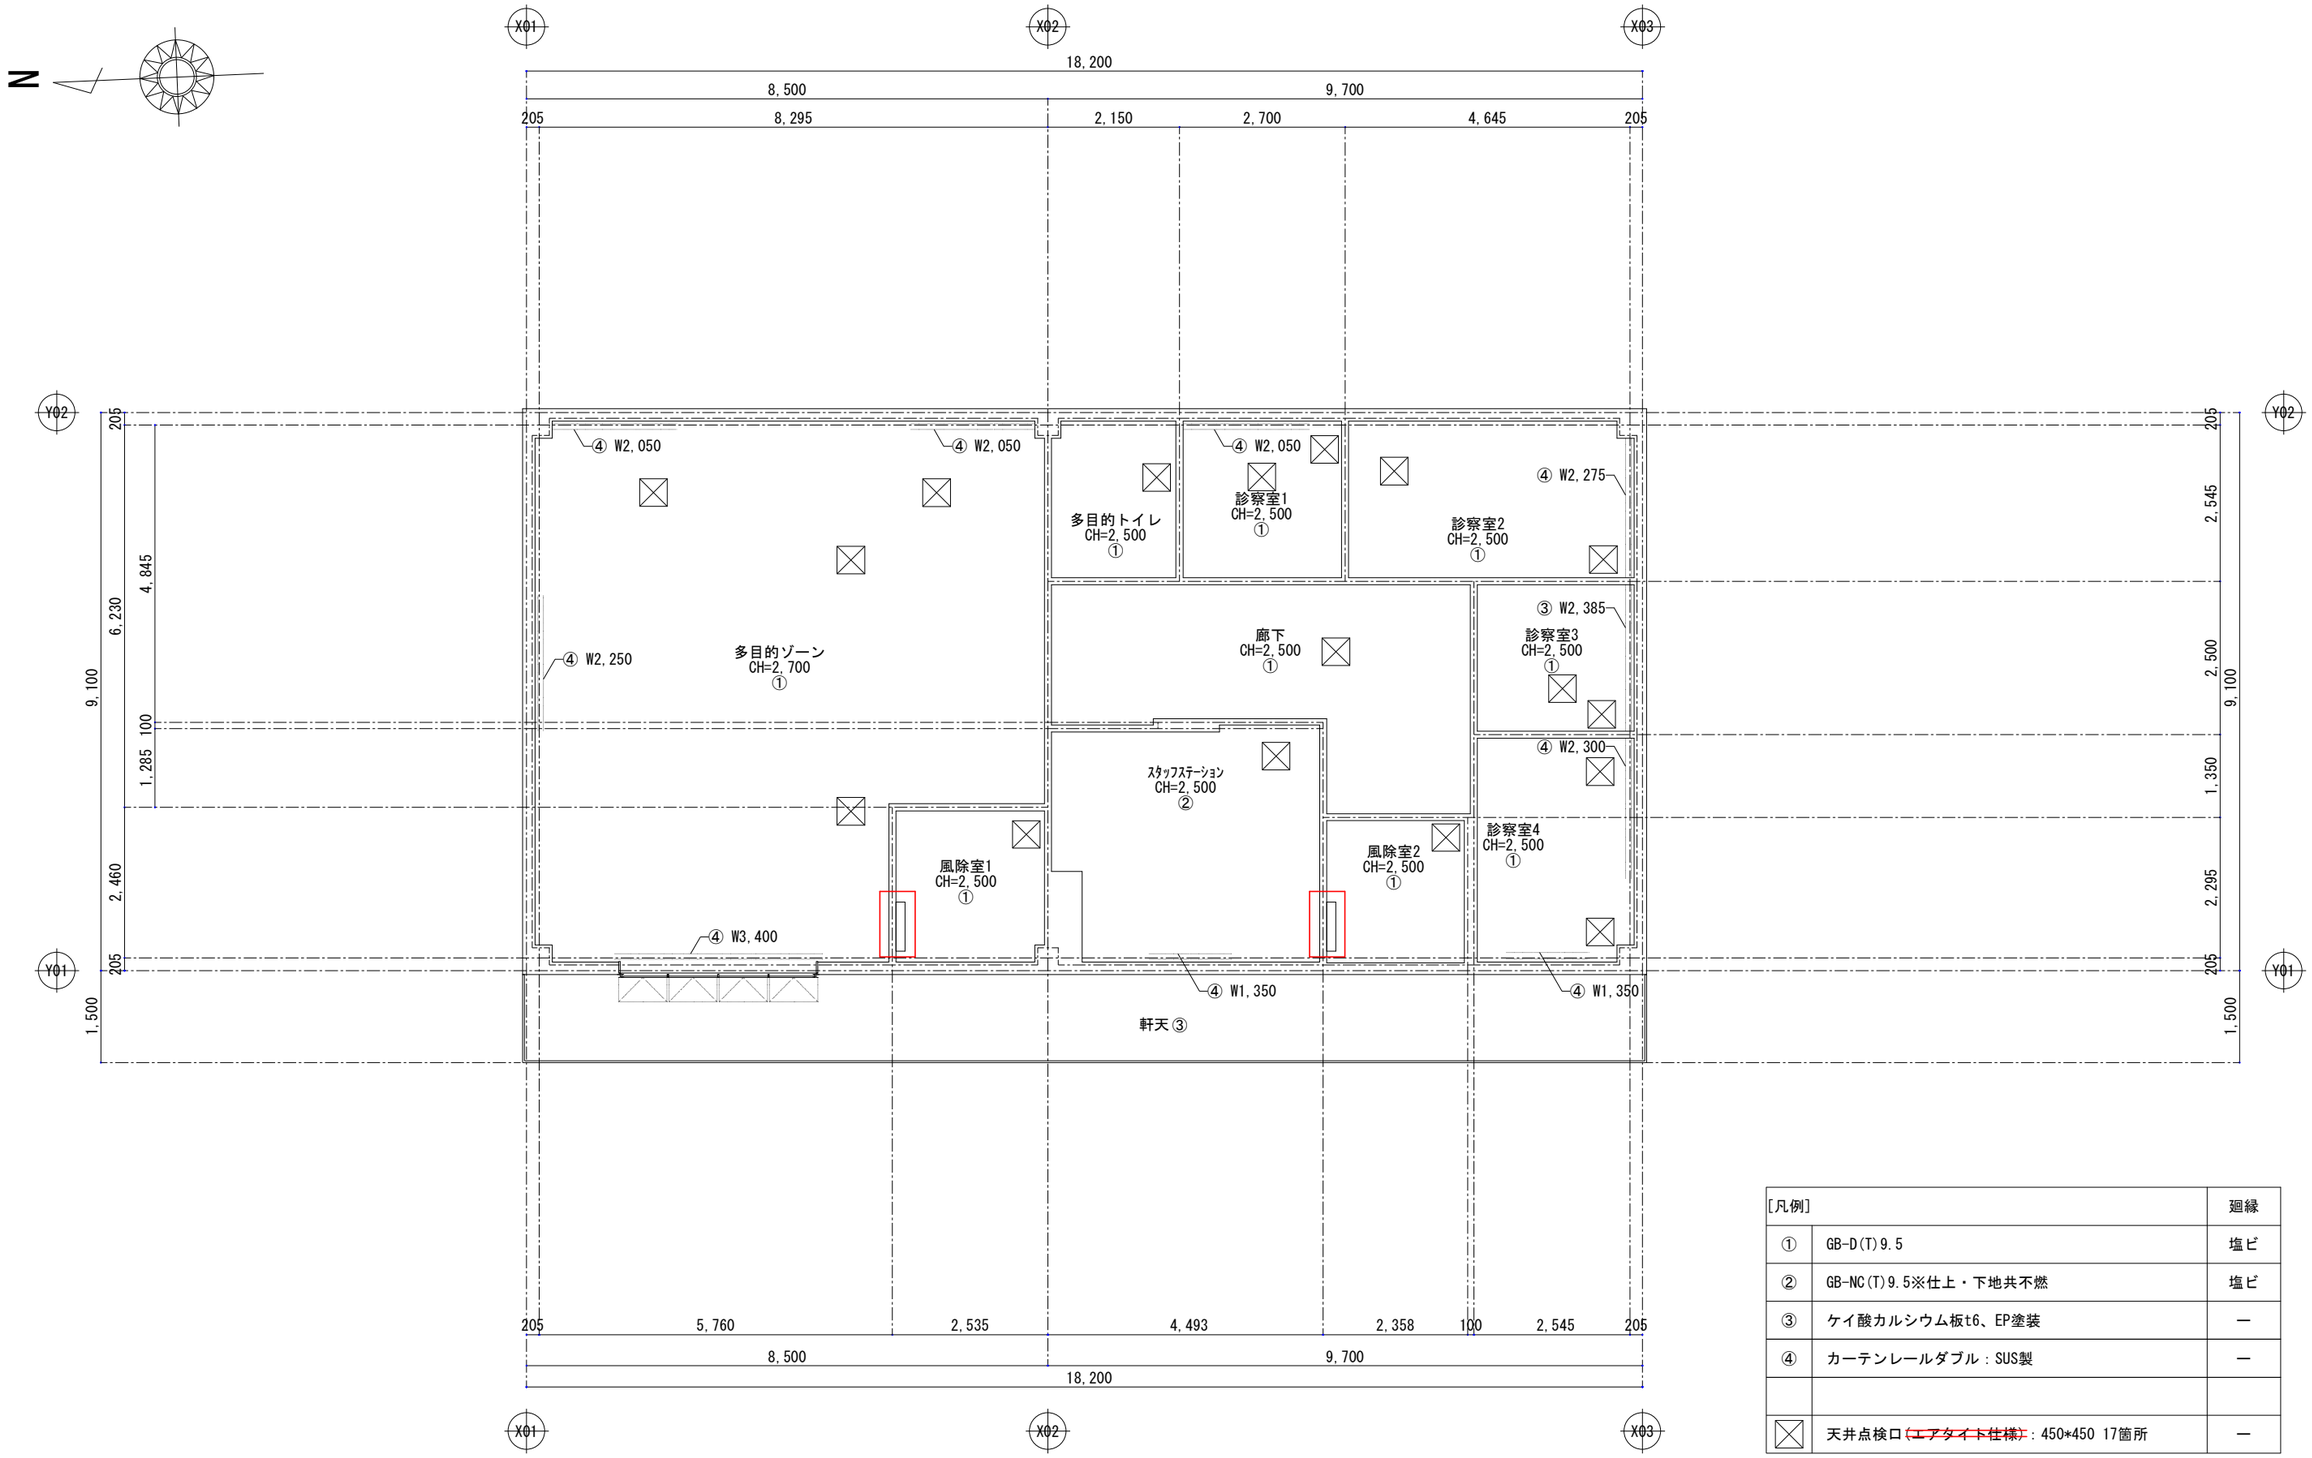

[凡例]		廻縁
①	GB-D(T)9.5	塩ビ
②	GB-NC(T)9.5※仕上・下地共不燃	塩ビ
③	ケイ酸カルシウム板t6、EP塗装	ー
④	カーテンレールダブル：SUS製	ー
☒	天井点検口~~(エアタイト仕様)~~：450*450 17箇所	ー

工事名称	山梨大学(下河東)附属病院トリアージ施設新営工事	株式会社 三宅建築設計事務所 一級建築士 三宅勝志 登録第187383号	部長	課長	補佐	担当	設計	設計年月日 2021年4月	図面名称 天井伏図	縮尺 S=1/50(A1) S=1/100(A3)	図面番号 D-22
設計業務名称	山梨大学(下河東)附属病院トリアージ施設(仮称)実施設計業務										

部位	仕上
床	耐薬品・帯電防止・抗菌性複層ビニル床シートt2.0
巾木	ソフト巾木H=60
壁	壁①:GB-R12.5+12.5、ビニルクロス貼(抗菌) 壁②:GB-R12.5、ビニルクロス貼(抗菌)
天井	GB-D(T)9.5
備考	~~[illegible]~~ 手洗部:GB-R12.5+化粧ケイカル板t6 受付カウンター:ポストフォームt30

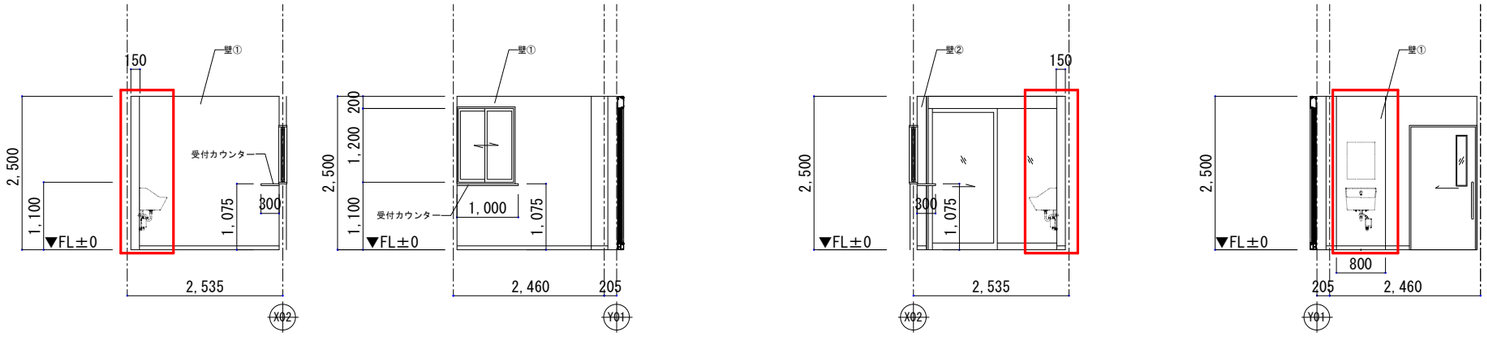

風除室1

部位	仕上
床	耐薬品・帯電防止・抗菌性複層ビニル床シートt2.0
床見切	アルミ見切
巾木	ビニル床シート巻上げH=100
壁	壁①:GB-R12.5+12.5、ビニルクロス貼(抗菌) 壁②:GB-R12.5、ビニルクロス貼(抗菌)
天井	GB-D(T)9.5
備考	受付カウンター:ポストフォームt30

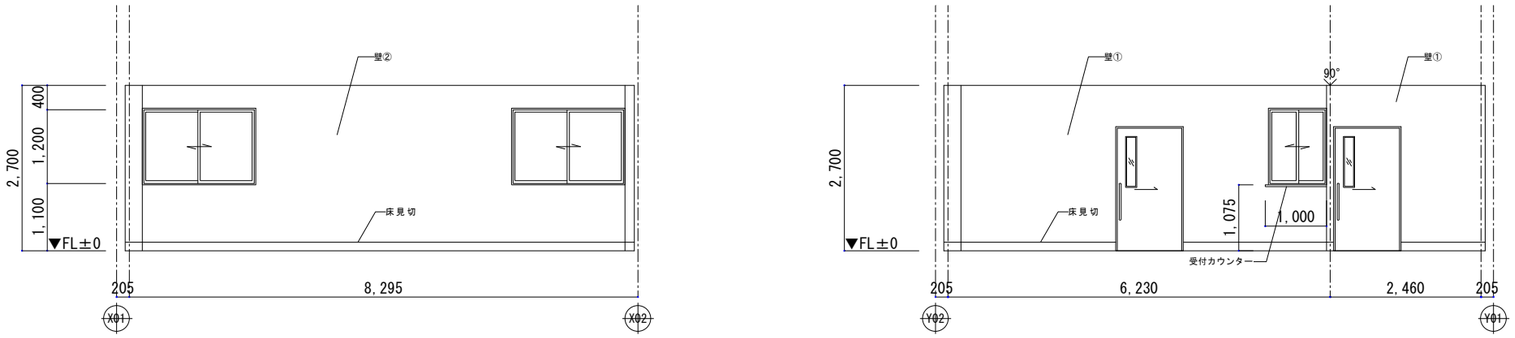

多目的ゾーン

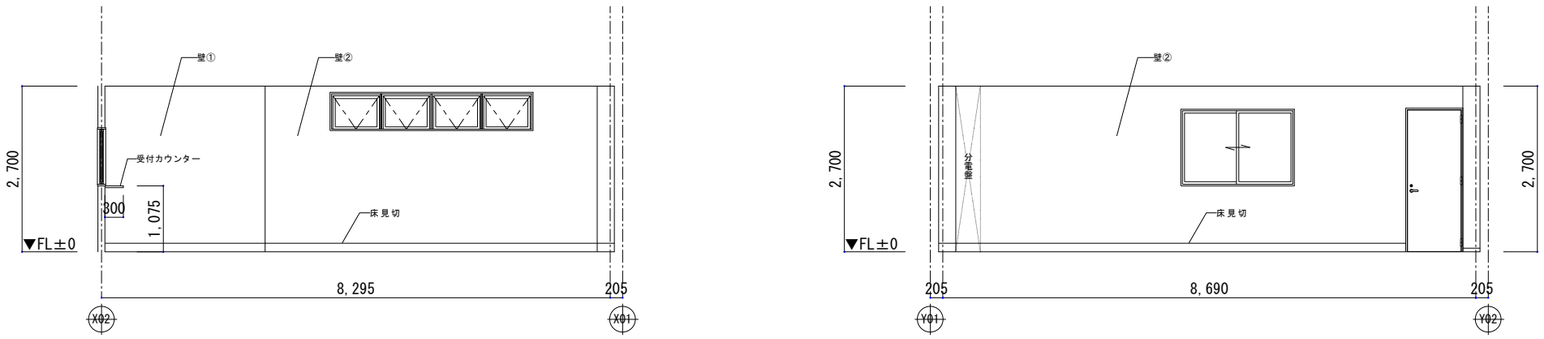

部位	仕上
床	耐薬品・帯電防止・抗菌性複層ビニル床シートt2.0
巾木	ソフト巾木H=60
壁	壁①:GB-R12.5+12.5、ビニルクロス貼(抗菌) 壁②:GB-R12.5、ビニルクロス貼(抗菌)
天井	GB-D(T)9.5
備考	~~[illegible]~~ 手洗部:GB-R12.5+化粧ケイカル板t6

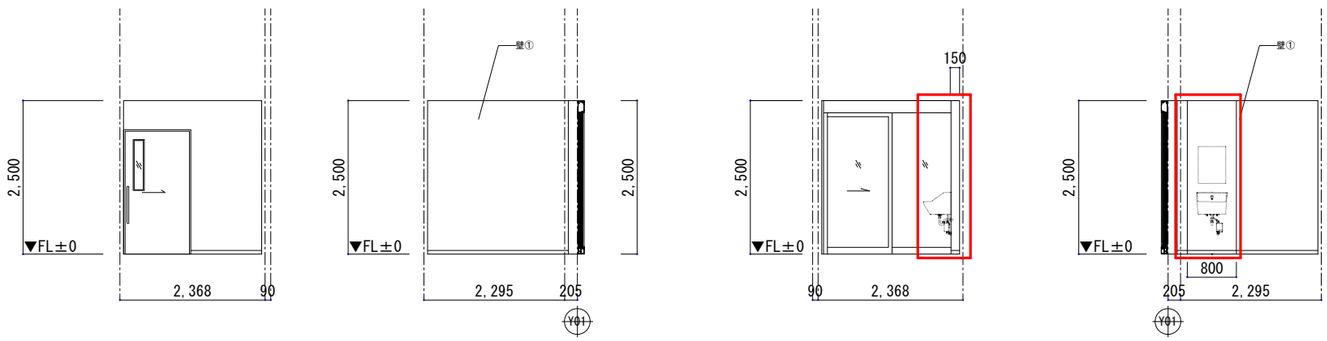

風除室2

工事名称	山梨大学(下河東)附属病院トリアージ施設新営工事
設計業務名称	山梨大学(下河東)附属病院トリアージ施設(仮称)実施設計業務

株式会社
三宅建築設計事務所
一級建築士 三宅勝志 登録第187383号

部長	課長	補佐	担当	設計	設計年月日	図面名称	縮尺	図面番号
					2021年4月	展開図-1(風除室1・多目的ゾーン・風除室2)	S=1/50(A1) S=1/100(A3)	D-23